## Scheme of execution floor insulation for walk-in COLD ROOMS

actual recessed 13cm

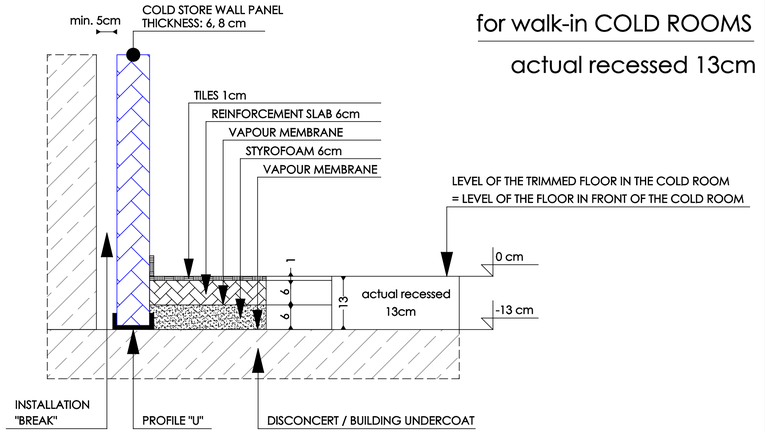


## Scheme of execution floor insulation for walk-in COLD FREEZERS

actual recessed 16cm

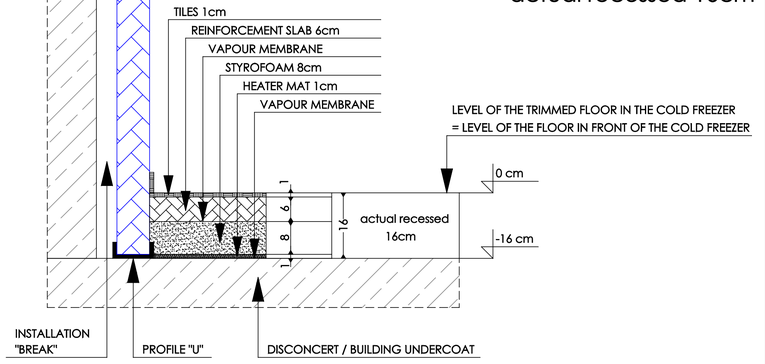


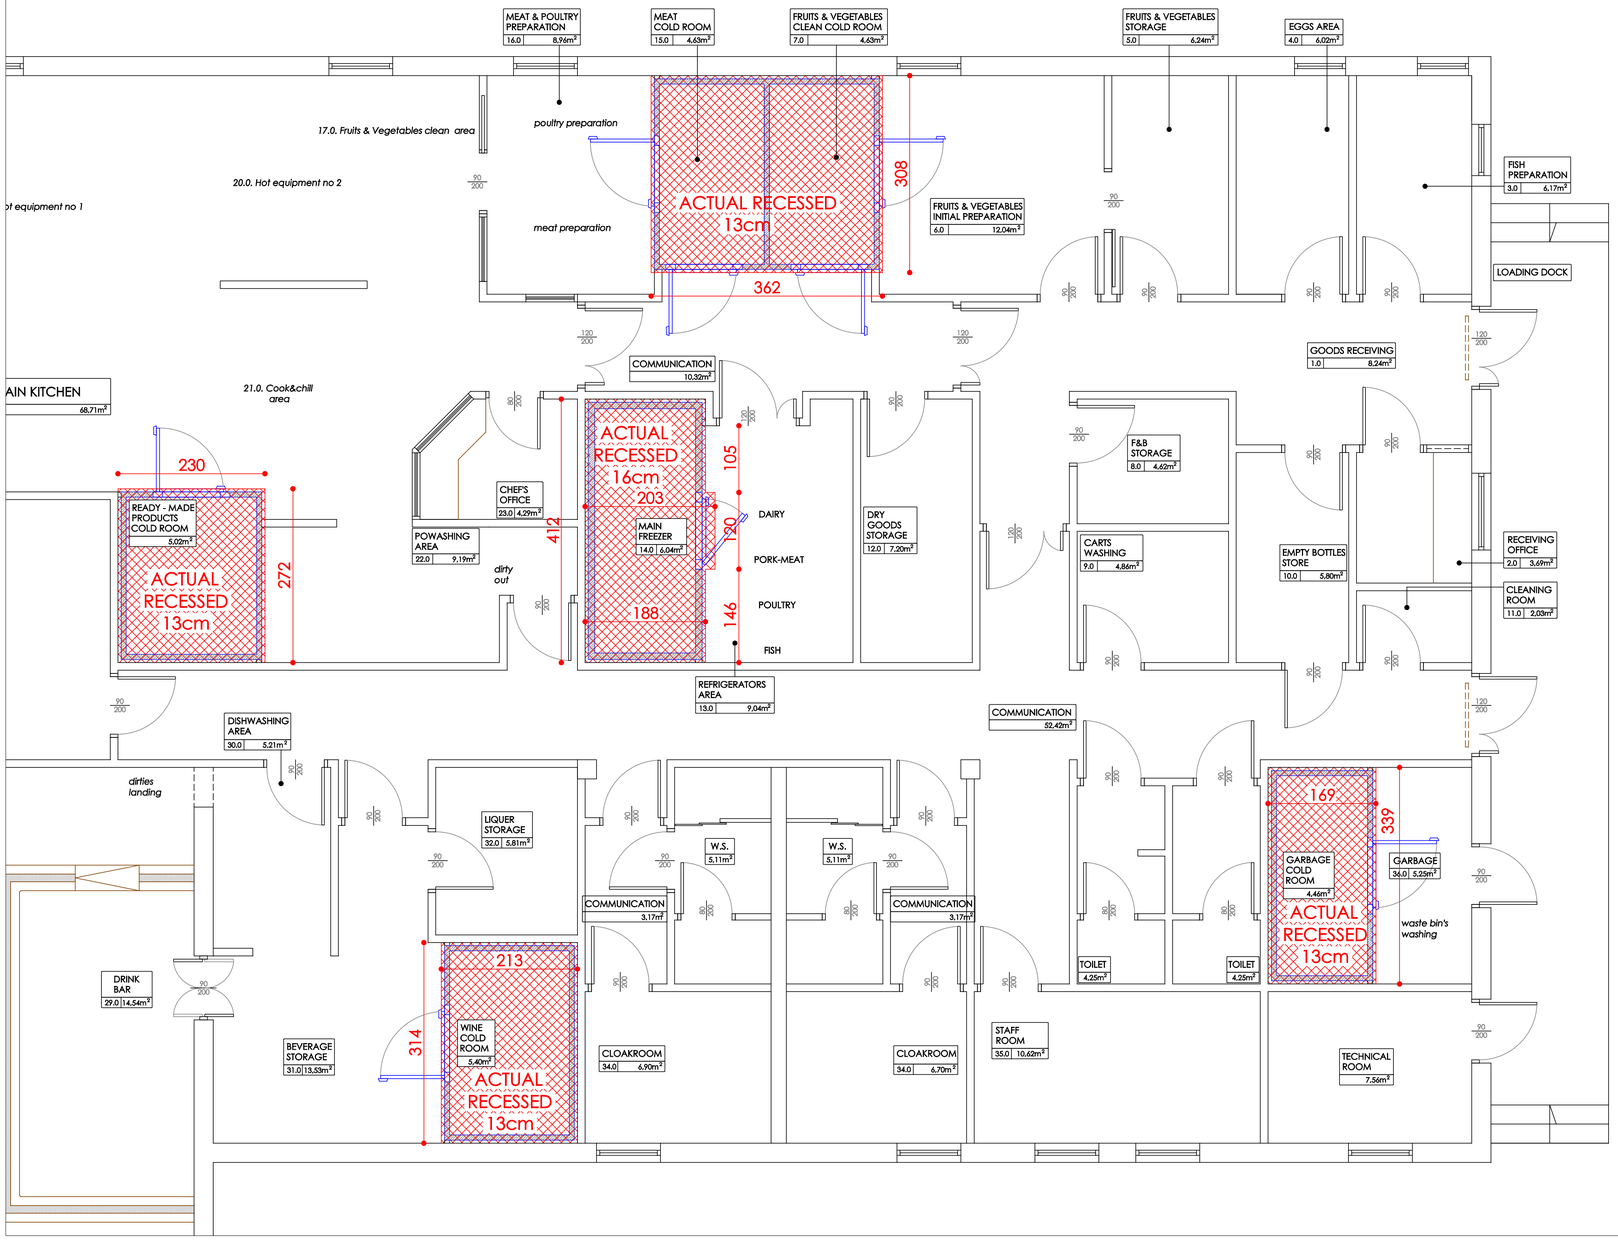


# GT.05

## Installation details for cold rooms & freezer rooms

| Kitchen area | scale 1:50 |
|---|---|
| Centrum Hotelowo - Konferencyjne | Ground Floor |


GASTRO TECHNOLOGIA
www.gastro-technologia.pl
Biuro Projektowe Kuchni Profesjonalnej ADAM RZĄDKOWSKI
Płaseczno, ul. Strusia 6a/27, 05-500
tel. +48 663-446-224; e-mail: biuro@gastro-technologia.pl


| LEVEL: | SCALE: |
|---|---|
| Ground Floor | 1:50 |
| PHASE: | DWG NO: |
| As Built | GT .05 |

| TOPIC: | CONTENTS: | BRANCHE: | DATE: |
|---|---|---|---|
| Kitchen area | Installation details for cold rooms & freezer rooms | Kitchen Technology | 05.2010 |

| ADDRESS: | DESIGNED BY: |
|---|---|
| Centrum Hotelowo - Konferencyjne | mgr inż. Adam Rządkowski |

THE PROJECT IS AN OWNERSHIP OF A COMPANY GASTRO-TECHNOLOGIA AND IS PROTECTED WITH COPYRIGHT